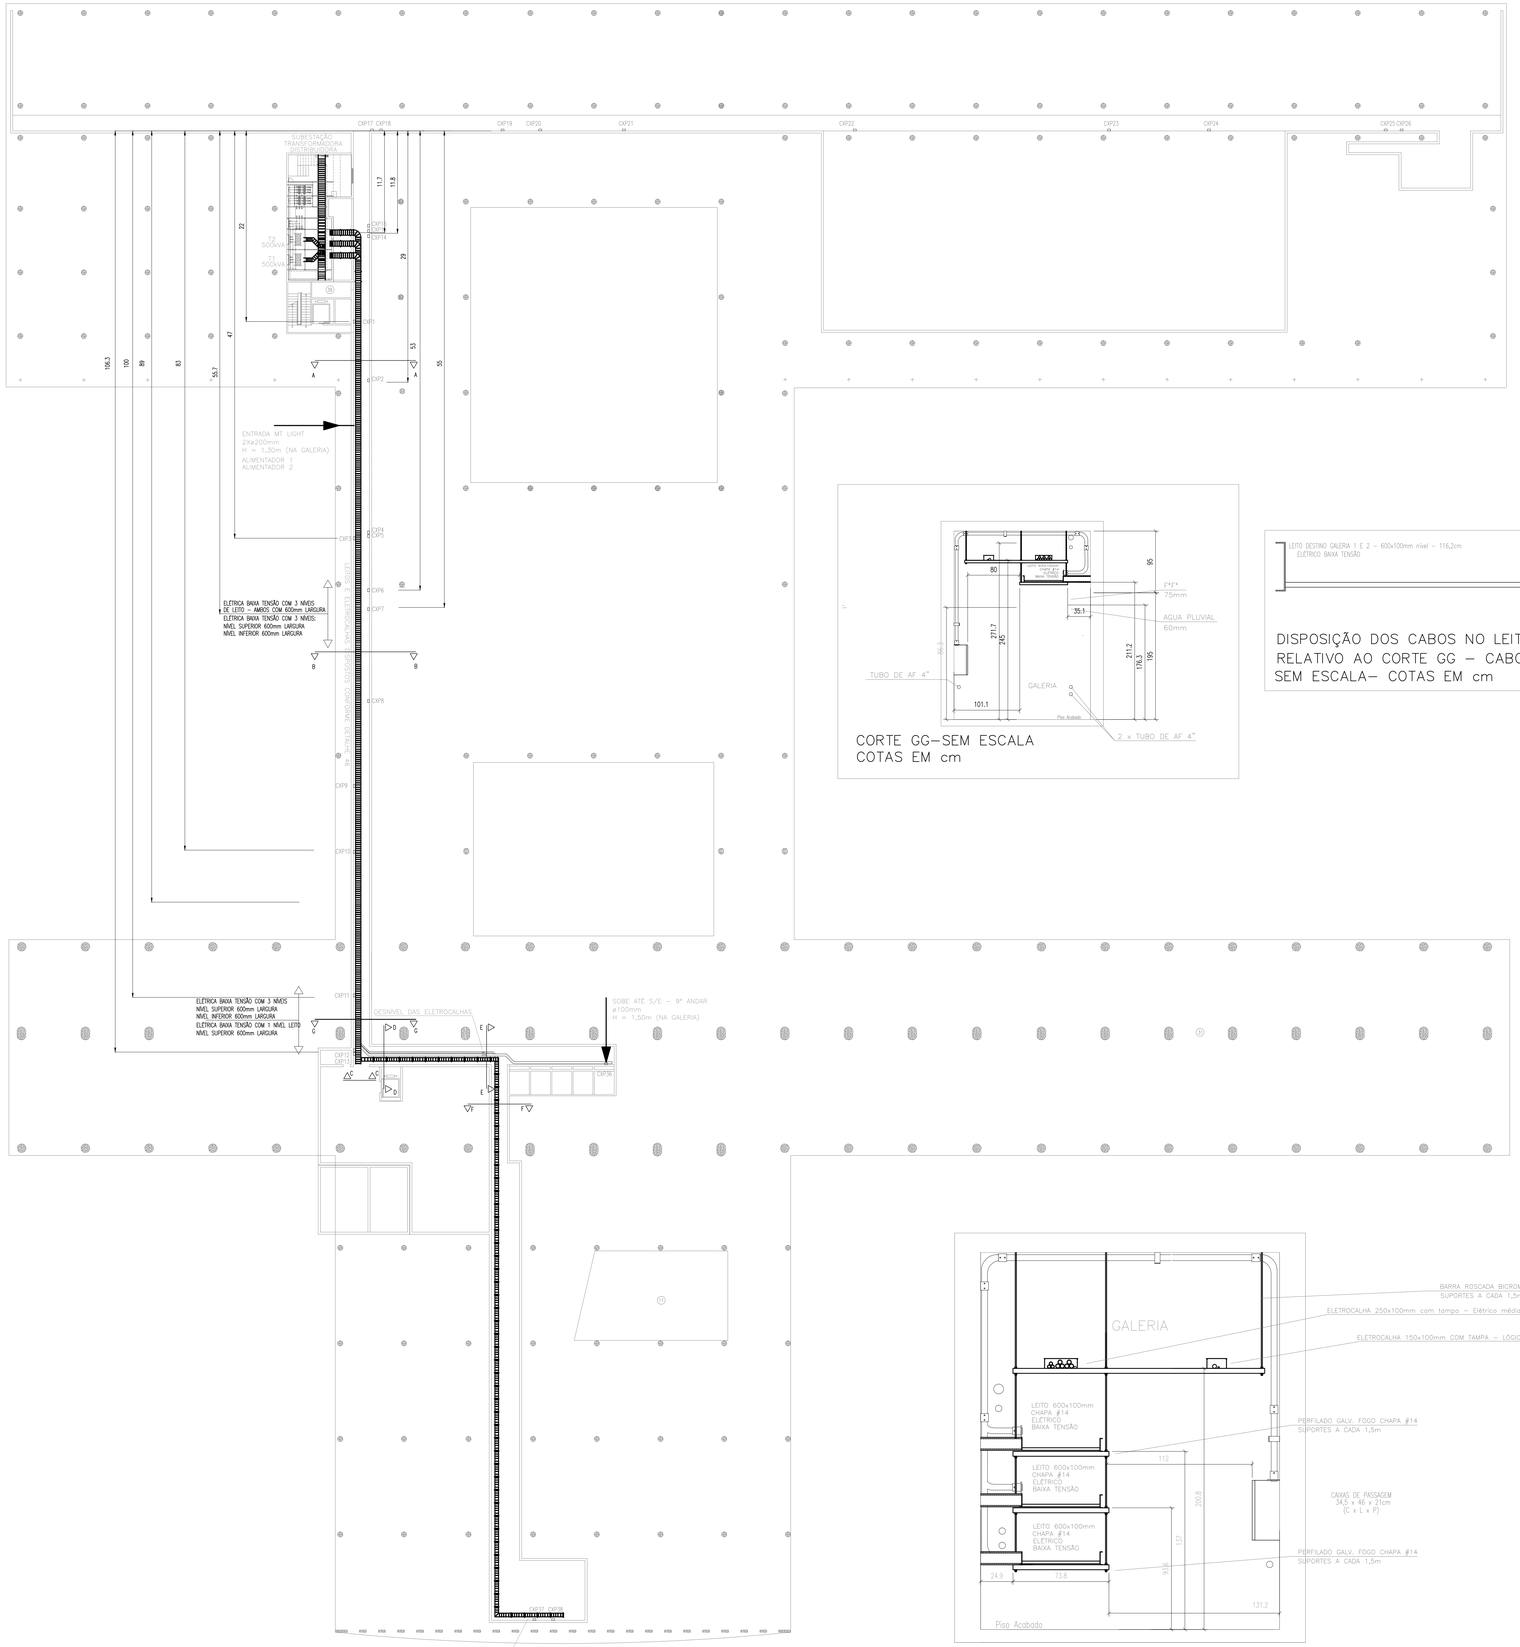

PLANTA BAIXA SUBSOLO
ESCALA 1:250 - COTAS EM m

CORTE GG-SEM ESCALA
COTAS EM cm

DISPOSIÇÃO DOS CABOS NO LEITO
RELATIVO AO CORTE GG - CABOS ATUAIS
SEM ESCALA- COTAS EM cm

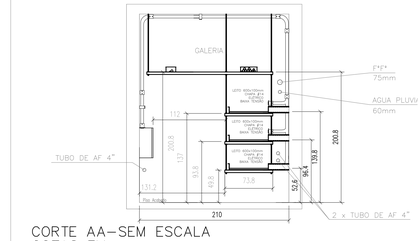

CORTE AA-SEM ESCALA
COTAS EM cm

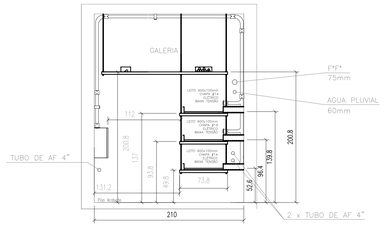

CORTE BB-SEM ESCALA
COTAS EM cm

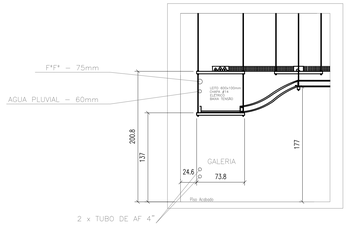

CORTE CC-SEM ESCALA
COTAS EM cm

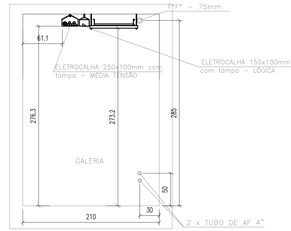

CORTE DD-SEM ESCALA
COTAS EM cm

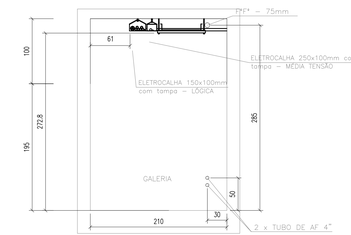

CORTE EE - SEM ESCALA
COTAS EM cm

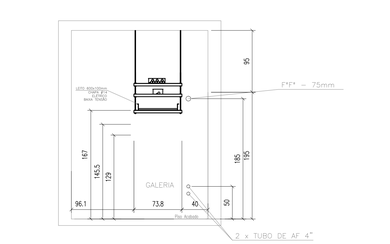

CORTE FF-SEM ESCALA
COTAS EM cm

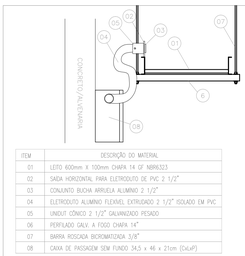

ITEM	DESCRIÇÃO DO MATERIAL
01	LEITO 600mm X 100mm CHAPA 14 (2" MINIMO)
02	SAIDA HORIZONTAL PARA ELETRODUTO DE PVC 2 1/2"
03	CONJUNTO BUCHA ARRUELA ALUMINIO 2 1/2"
04	ELETRODUTO ALUMINIO FLEXIVEL EXTRUDADO 2 1/2" SOLDADO EM PVC
05	UNIDUT CÔNICO 2 1/2" GALVANIZADO PESADO
06	PERFILADO GALV. A FOGO CHAPA 14"
07	BARRA ROSCADA BICROMATIZADA 3/8"
08	CAIXA DE PASSAGEM SEM FUNDO 34,5 x 46 x 21cm (CxLxP)

DETALHE 49 - INTERLIGAÇÃO ENTRE
LEITO E CAIXAS
SEM ESCALA-COTAS EM cm

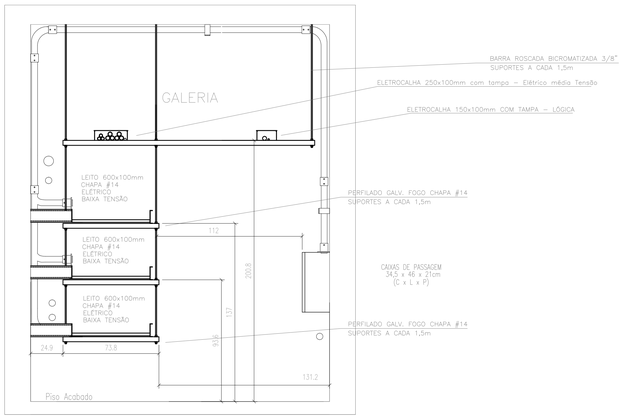

DETALHE 46 - DISPOSIÇÃO DE LEITOS E ELETROCALHAS
SEM ESCALA-COTAS EM cm

DETALHE 48
FIXAÇÃO DO CABO EM
ESTRUTURA METÁLICA/LEITO
SEM ESCALA

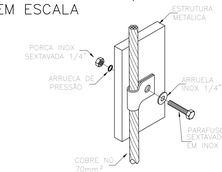

DETALHE 47
ATERRAMENTO NA EMENDA DE LEITOS
SEM ESCALA

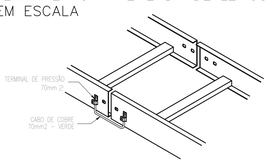

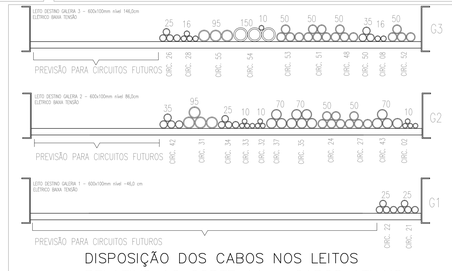

DISPOSIÇÃO DOS CABOS NOS LEITOS
RELATIVO AO CORTE AA - CABOS ATUAIS
SEM ESCALA- COTAS EM cm

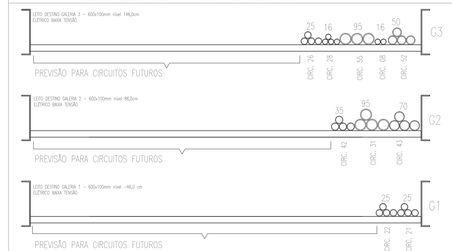

DISPOSIÇÃO DOS CABOS NOS LEITOS
RELATIVO AO CORTE BB - CABOS ATUAIS
SEM ESCALA- COTAS EM cm

FORMATO:	ESCALA DE PLOTAGEM: 1:1
LAYER	ESP.
1	0,1
2	0,3
3	0,3
4	0,3
5	0,5
6	0,6
7	0,1
8	0,1
9	0,3
251	0,1
252	0,2
253	0,3
254	0,4
255	0,5
OUTRAS	0,1

Rev.	Data	Descrição	Proj.	Verif.	Aprov.
R00	04/05/2009	AS BUILT - TORRES ENGENHARIA E CONSULTORIA LTDA	MDMM	MDMM	CARC
R4	28/08/2008	EXECUTIVO			

frojex Engenharia
AV. CEL. CARNEIRO JR. Nº 57 - SALA 603 - ITAJUBA - MG
CEP. 37500-018 - TEL/FAX. (35) 3622-3367
email: projex@frojex.com.br

UNIVERSIDADE FEDERAL DO RIO DE JANEIRO
REITORIA

ENDEREÇO:

TIPO DE PROJETO: FASE DO PROJETO:

TITULO DO DESENHO:
PLANTA BAIXA SUBSOLO - DISPOSIÇÃO DOS LEITOS E ELETROCALHAS - DETALHES

RESPONSAVEL TECNICO-ENG. ELETRICISTA E CIVIL: DATA:
ALCENIO SINVALDO TORRES - CREA 74.750/TD 18/09/2008

NOME DO ARQUIVO MAGNÉTICO: FOLHA:
UFRJ-REIT-EL-017-RO.DWG 17/41